


Poświadczam, że niniejszy dokument został opracowany w wyniku prac geodezyjnych i kartograficznych, których rezultaty zawiera operat techniczny wpisany do ewidencji materiałów państwowego zasobu geodezyjnego i kartograficznego.
 Organ prowadzący państwowy zasób geodezyjny i kartograficzny: **STAROSTA NYSKI**
 Data wpisania operatu technicznego do ewidencji materiałów zasobu: **19.01.2018**
 Imię, nazwisko i podpis osoby reprezentującej organ: **Z up. STAROSTA**
mgr inż. Adam Nackowicz
INSPEKTOR
 w Wydziale Geodezji, Kartografii i Gospodarki Nieruchomościami

INWENTARYZACJA POWYKONAWCZA

Identyfikator zgłoszenia pracy geodezyjnej		GG-III.6640.2419.2017	
Skala mapy sekcja	1: 500	Data opracowania mapy	16.01.2018
	6.136.16.01.4.1		
Miejscowość	6.136.16.01.4.3	AM - nr działki	1 - 293/1
	w. Sidzina		
ul. Radziechowska			
Jednostka ewidencyjna		identyfikator	160709 2
Obręb ewidencyjny		nazwa	Skoroszyce
Nazwa układu współrzędnych		identyfikator	0008
		nazwa	Sidzina
		prostokątnych płaskich	2000/18
		wysokości	Kronsztadt 86
- zakres opracowania			

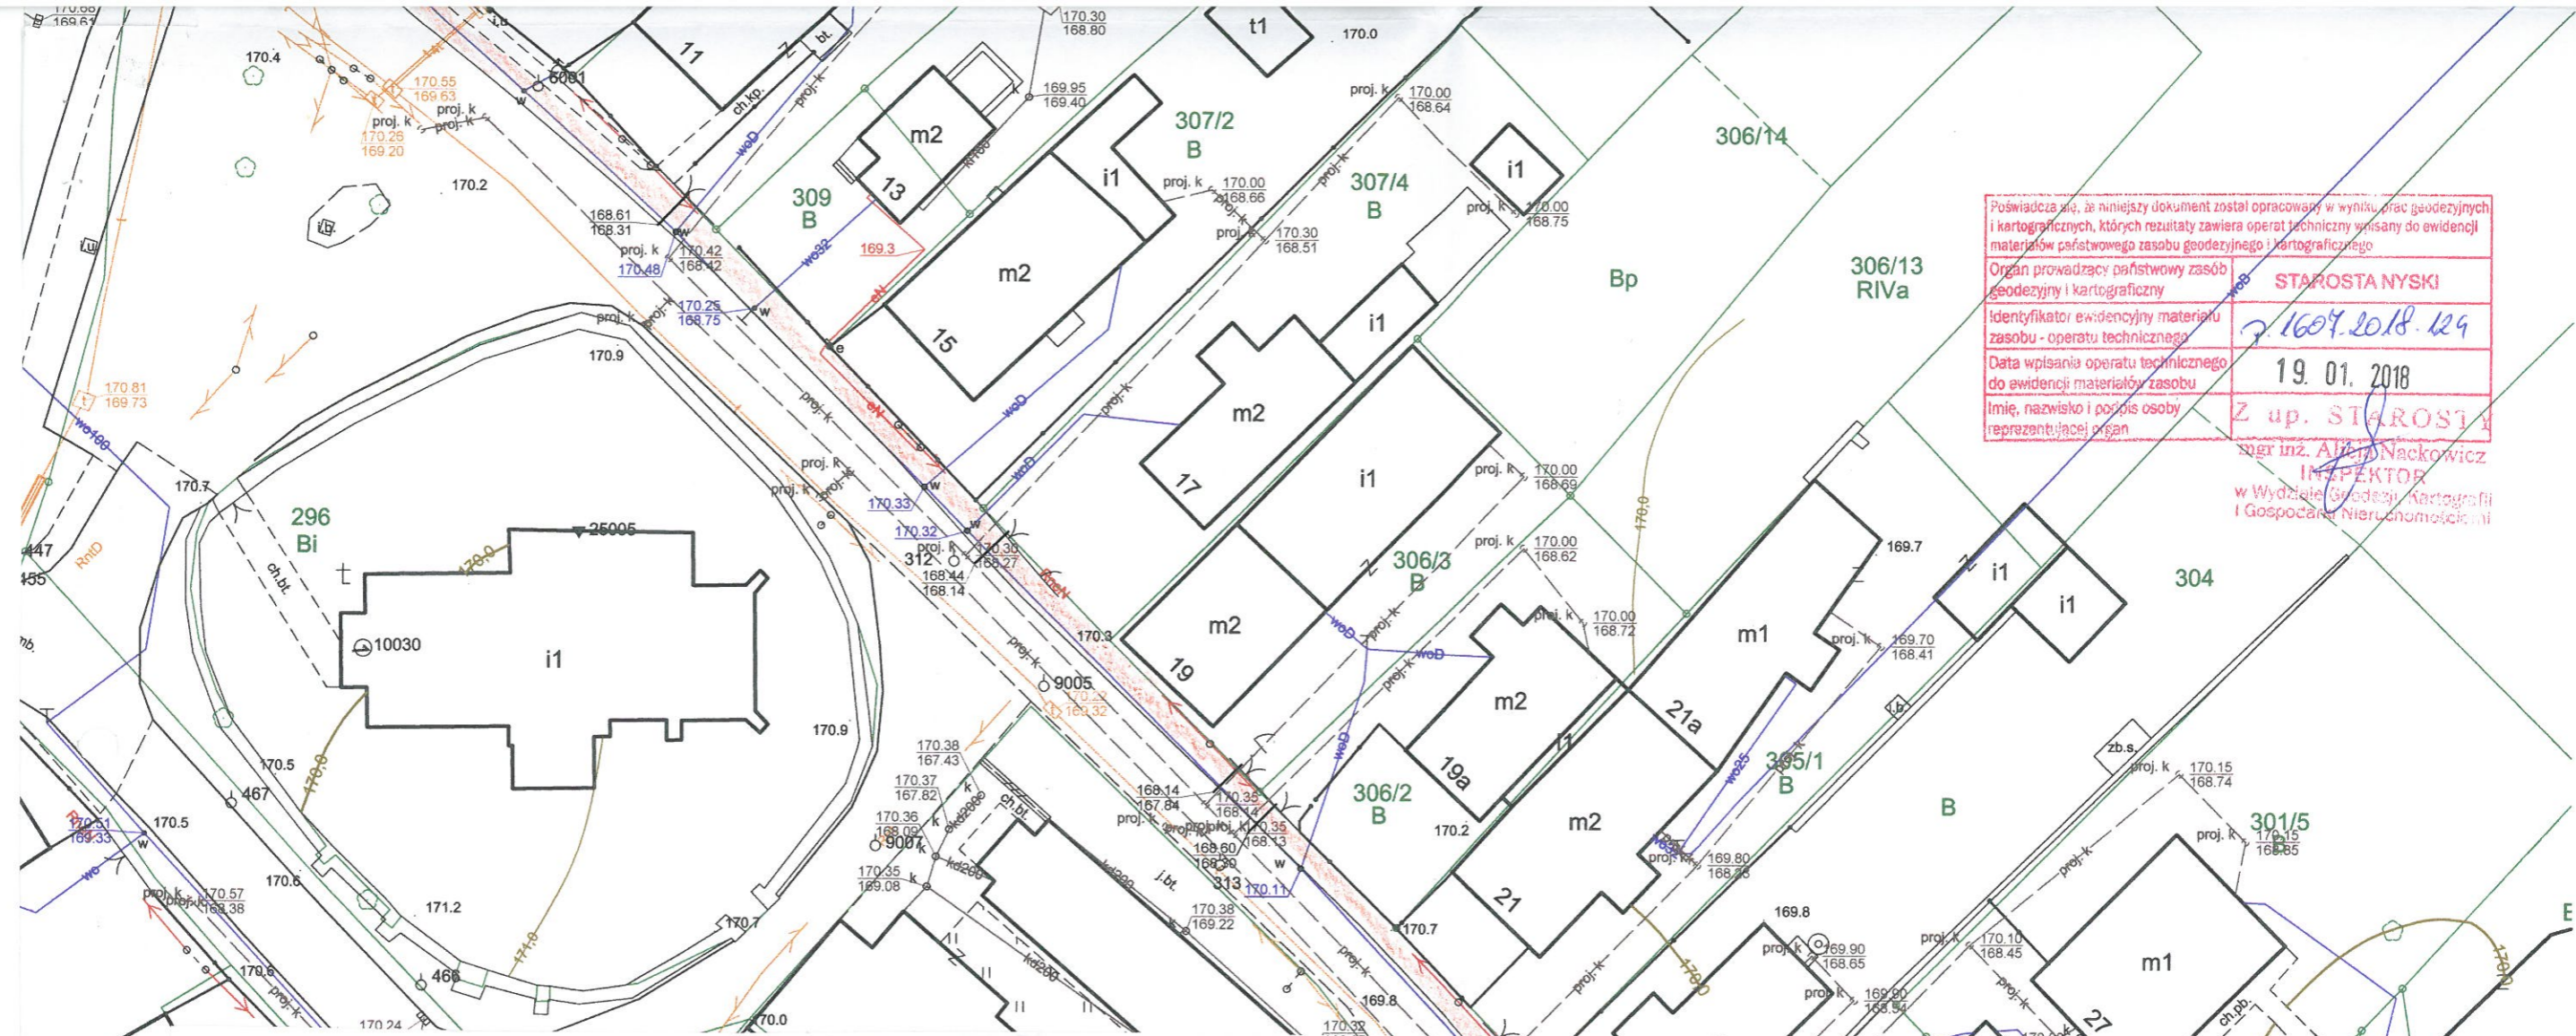

Poświadczam, że niniejszy dokument został opracowany w wyniku prac geodezyjnych i kartograficznych, których rezultaty zawiera operat techniczny wpisany do ewidencji materiałów państwowego zasobu geodezyjnego i kartograficznego
 Organ prowadzący państwowy zasób geodezyjny i kartograficzny **STAROSTA NYSKI**
 Identyfikator ewidencyjny materiału zasobu - operatu technicznego **7 1607.2018.129**
 Data wpisania operatu technicznego do ewidencji materiałów zasobu **19. 01. 2018**
 Imię, nazwisko i podpis osoby reprezentującej organ **Z up. STAROSTA**
mgr inż. Artur Nackowicz
INSPEKTOR
 w Wydziale Geodezji, Kartografii i Gospodarki Nieruchomościami

INWENTARYZACJA POWYKONAWCZA

Identyfikator zgłoszenia pracy geodezyjnej		GG-III.6640.2419.2017	
Skala mapy sekcja	1: 500	Data opracowania mapy	16.01.2018
	6.136.16.01.4.1 6.136.16.01.4.3		
Miejscowość	w. Sidzina ul. Radziechowska	AM - nr działki	1 - 293/1
Jednostka ewidencyjna	identyfikator	160709 2	
	nazwa	Skoroszyce	
Obręb ewidencyjny	identyfikator	0008	
	nazwa	Sidzina	
Nazwa układu współrzędnych	prostokątnych płaskich	2000/18	
	wysokości	Kronstadt 86	
- zakres opracowania			
GEODETA UPRAWNIONY inż. Krzysztof Stateczny 49-130 Tulowice, ul. Elsnera 3B/4 Świadcstwo G.G.K. nr 17504 tel. 51 310 90 778		USŁUGI GEODEZYJNE inż. Krzysztof Stateczny geodeta uprawniony Świadcstwo G.G.K. nr 17504 49-130 Tulowice, ul. Kwiatowa 2 tel. 51 310 90 778 NIP 7541945537 REGON 160295557	
16 STY. 2018			

