

INWENTARYZACJA POWYKONAWCZA


/ chodnik /

Identyfikator zgłoszenia pracy geodezyjnej		GG-III.6640.1819.2018	
Skala mapy Mapa zasadnicza	1 : 500 6.136.17.21.2.2	Data opracowania mapy	01.10.2018
Miejscowość	w. Sidzina ul. Radziechowska	AM działka	1 293/1
Jednostka ewidencyjna		identyfikator nazwa	160709 2 Skoroszyce
Obręb ewidencyjny		identyfikator nazwa	0008 Sidzina
Nazwa układu współrzędnych		prostokątnych płaskich	2000/18

INWENTARYZACJA POWYKONAWCZA

/ chodnik /

Identyfikator zgłoszenia pracy geodezyjnej		GG-III.6640.1819.2018	
Skala mapy Mapa zasadnicza	1 : 500 6.136.17.21.2.2	Data opracowania mapy	01.10.2018
Miejscowość	w. Sidzina ul. Radziechowska	AM działka	I 293/1
Jednostka ewidencyjna		identyfikator nazwa	160709 2 Skoroszyce
Obręb ewidencyjny		identyfikator nazwa	0008 Sidzina
Nazwa układu współrzędnych		prostokątnych płaskich wysokości	2000/18 Kronsztadt 86
<p>BIURO GEODEZYJNE inż. Krzysztof Stateczny geodeta uprawniony Świadectwo G.G.K nr 17504 49-130 Tulowice, ul. Kwiatowa 2 tel. 513 090 778 NIP 7541945537 REGON 160295557</p>		<p>USŁUGI GEODEZYJNE inż. Krzysztof Stateczny geodeta uprawniony Świadectwo G.G.K nr 17504 49-130 Tulowice, ul. Kwiatowa 2 tel. 513 090 778 NIP 7541945537 REGON 160295557</p>	
<p>25 PAŹ. 2018</p>			

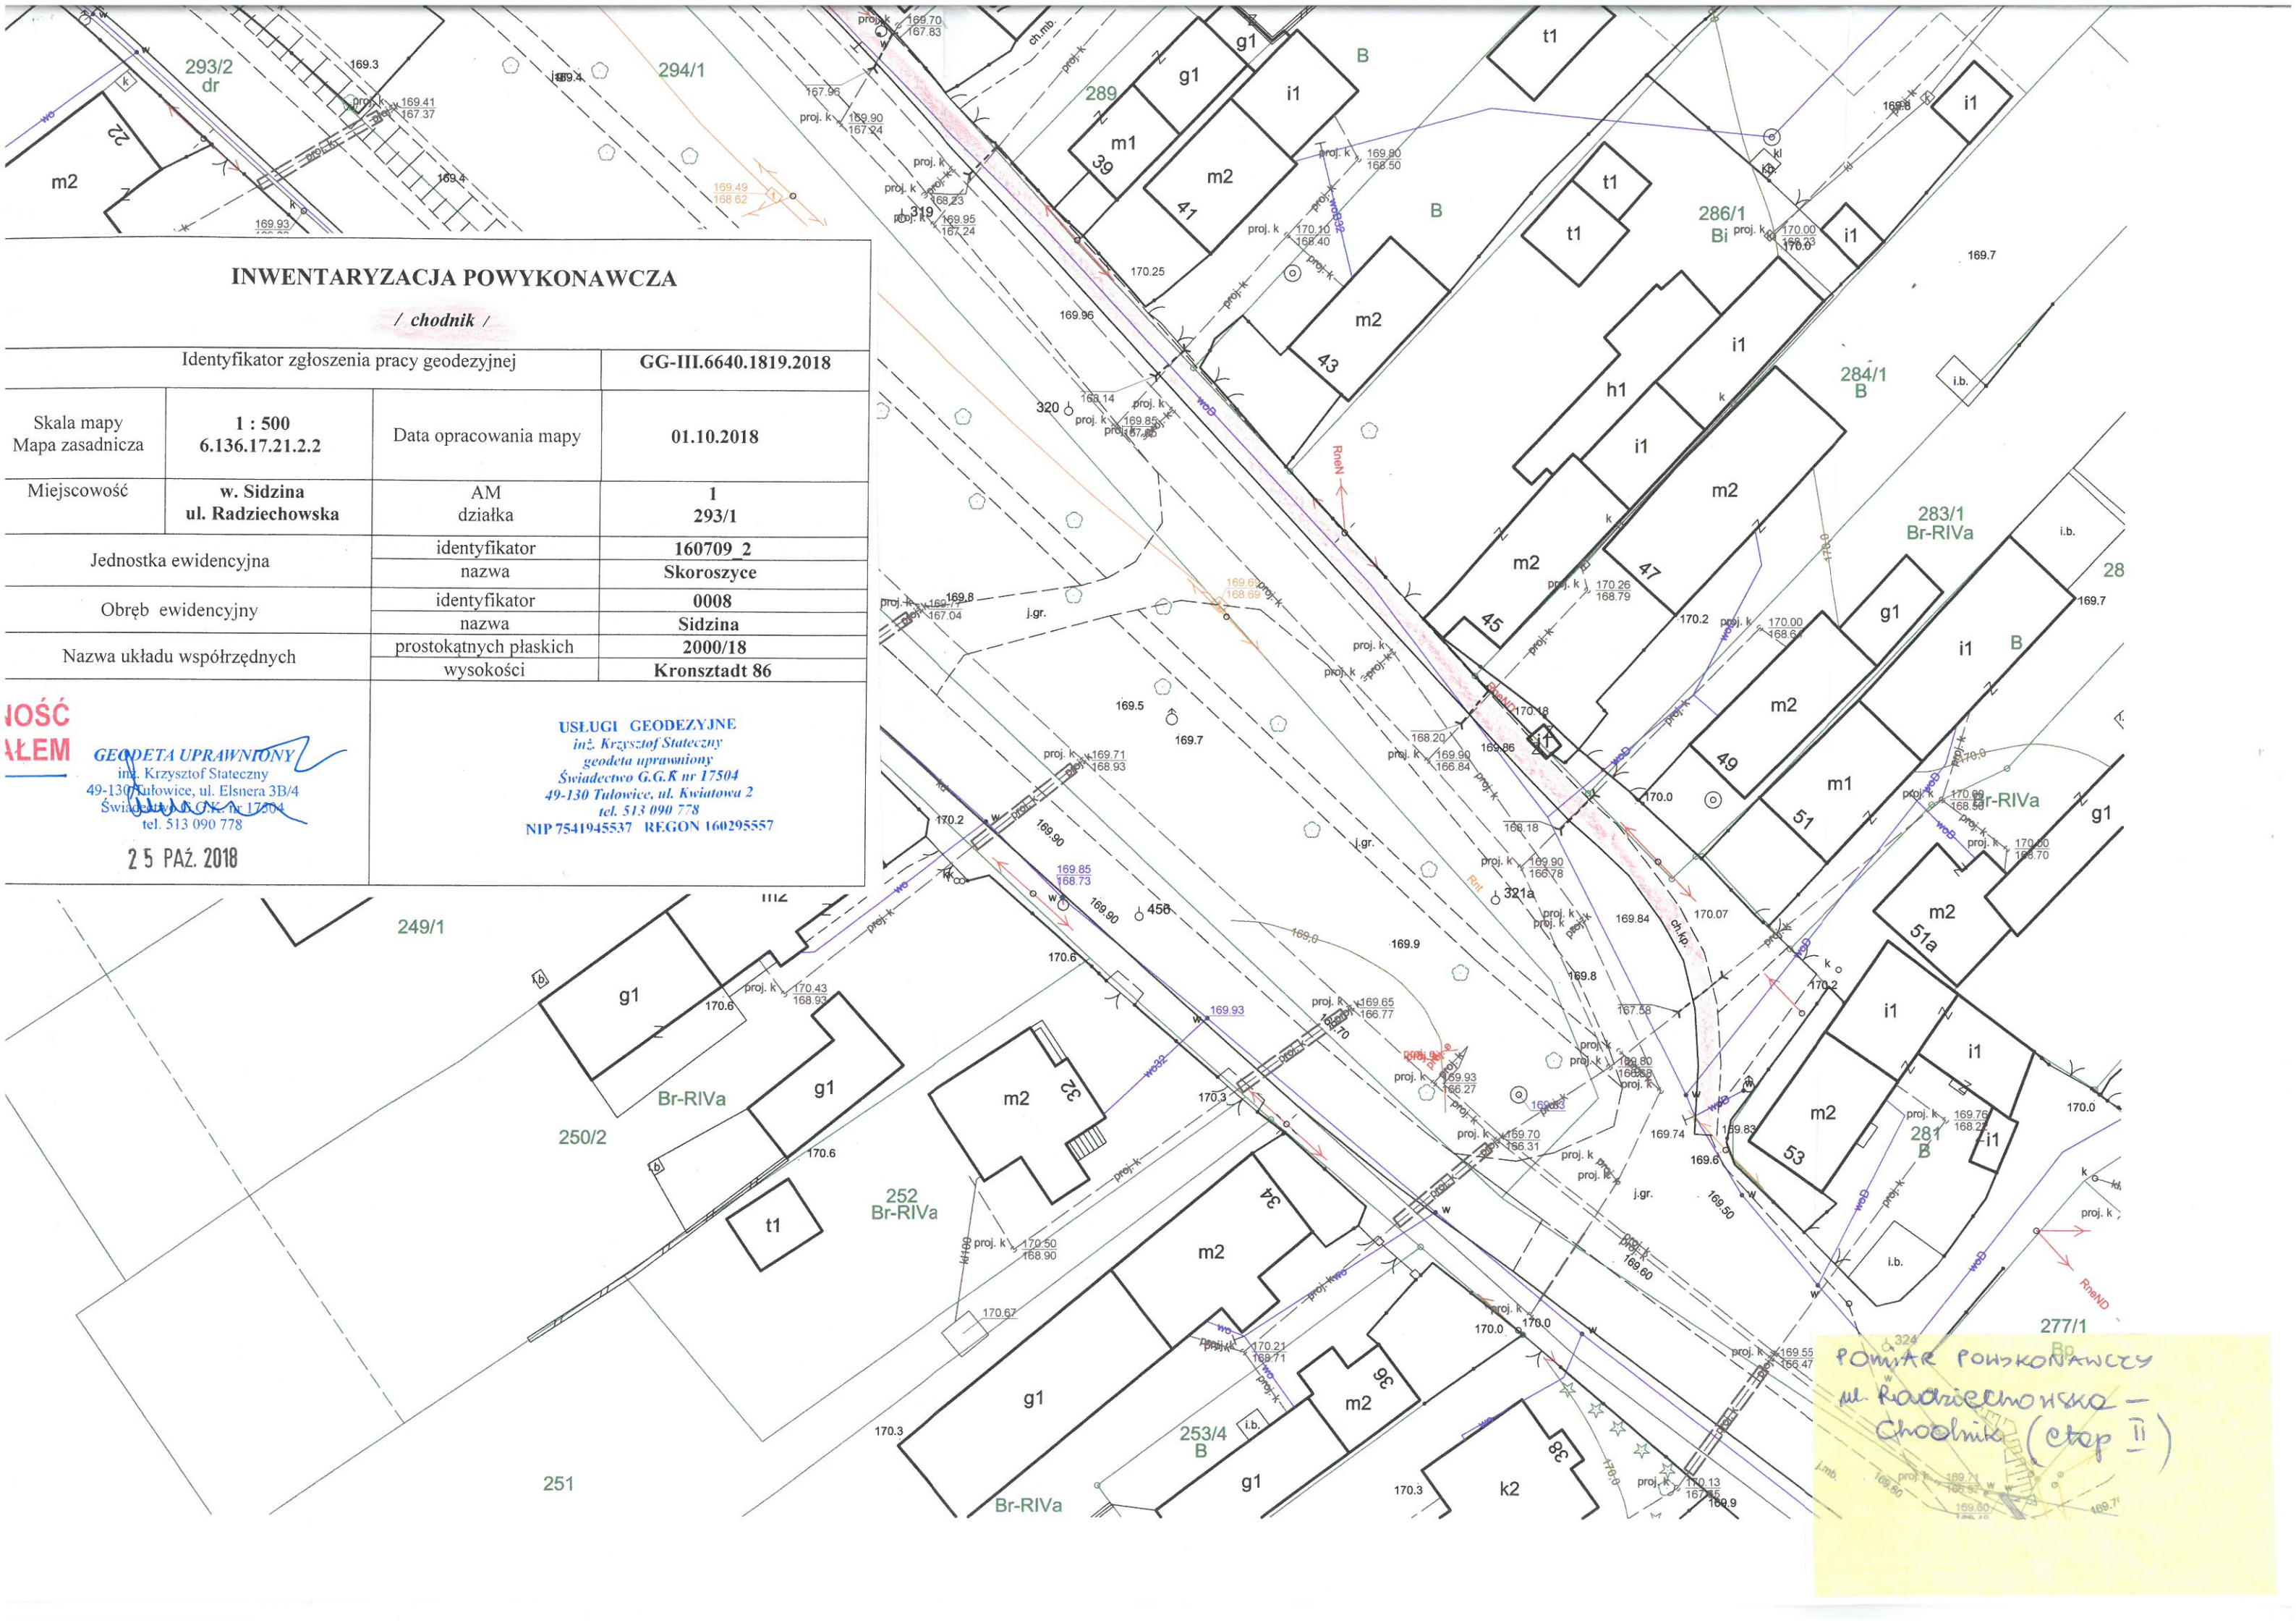

POMIAR POWYKONAWCZY
 ul. Radziechowska -
 Chodnik (etap II)